


Das Urheberrecht an dieser Zeichnung verbleibt beim Ingenieurbüro Kruse.
 Jede Weitergabe/Veröffentlichung ohne Urhebervermerk sowie jegliche
 Änderungen bzw. Ergänzungen ohne Hinweis auf dessen Verfasser ist unzulässig.

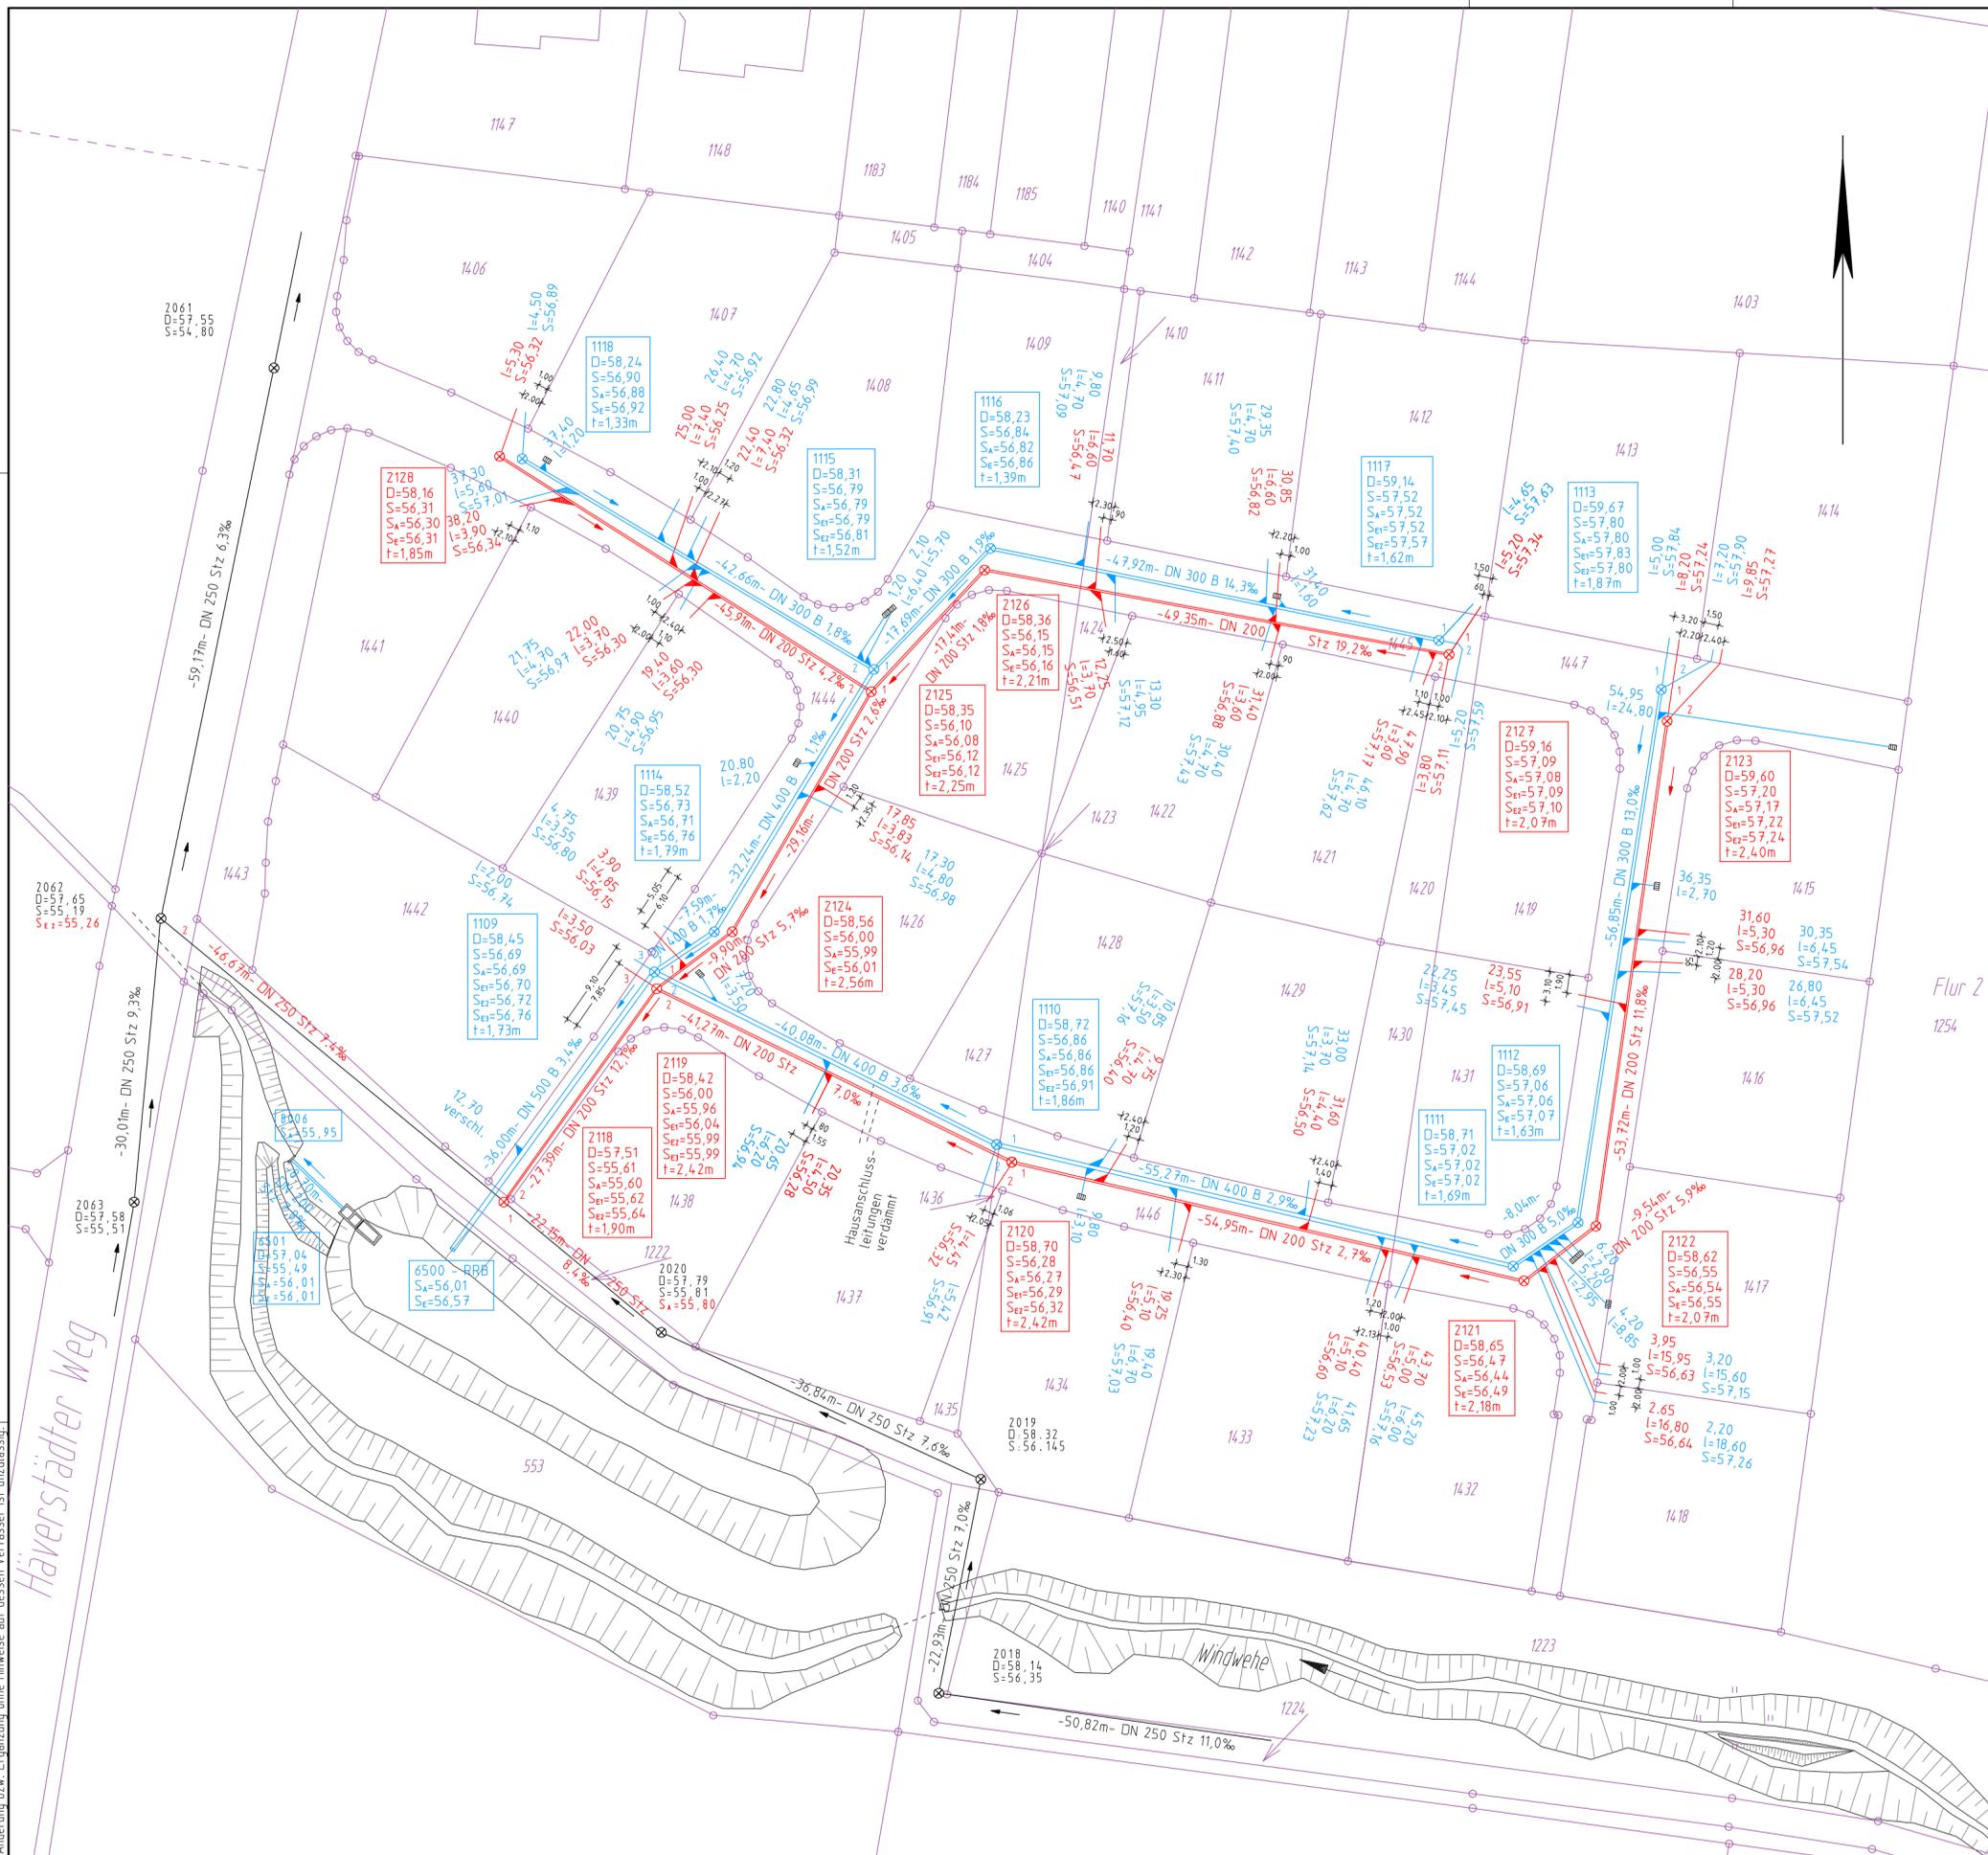

Legende

- neuer SW-Kanal
- vorh. SW-Kanal
- neuer RW-Kanal
- D=58.24 Deckelhöhe
- S=56.90 Sohlhöhe
- S_A=56.88 Sohlhöhe Auslauf
- S_E=56.92 Sohlhöhe Einlauf
- ⊗ Schachtdeckel
- ▣ Straßenablauf
- SW-Hausanschluss mit Stationierung, Haltungslänge und Sohlhöhe
- RW-Hausanschluss mit Stationierung, Haltungslänge und Sohlhöhe

Änderung der Deckelhöhen beim Endausbau möglich!

INGENIEURBÜRO
KRUSE
 Selliendorfer Straße 34 - 32457 Porta Westfalica
 Tel. (05722) 9099-0 Fax. 9099-27
 buero.kruse@t-online.de

Bauverwaltung: Stadt Minden	Anlage: 15.4	
Ort: Minden	Blatt-Nr.: 1	
Ortsteil: Dützen	Reg.-Nr.:	
Straße: Südlich Rundweg	Datum: Zeichen:	
Projekt: Erschließung Südlich Rundweg	bearbeitet: Sept. 04 Werner	
	gezeichnet: Sept. 04 Werner	
	geprüft:	
Firma: Depenbrock Bau GmbH & Co.KG Blumenhorst 6 32351 Stemwede	Darstellung: Kanalbestandsplan Maßstab: 1:500	
Aufgestellt:	Geprüft Ort,den	
Art der Änderung	Datum	Zeichen
Höhenangaben Schachtbauwerk 1115	17.01.05	Werner